

PLANO DE UBICACIÓN  
ESCALA 1:5000


REFERENCIA	
	VALVULA MARIPOSA
	BORDE DE PAVIMENTO DE ADOQUINES EJECUTADO
	INSTALACIÓN ELÉCTRICA
	INSTALACIÓN INCENDIO
	COTA DE PAVIMENTO TERMINADO
	MOJÓN GEODÉSICO DE REFERENCIA PARA EL PROYECTO
	PUNTO NOTABLE DE PROYECTO
	REGUERA
	LINEA DE BORDE DE PAVIMENTO EXISTENTE

NOTAS

PLANO CONFORME A OBRA

	Responsable:	Responsable:	N° de obra:
	Ing. Andrés Larrauri	Ing. Sebastián Alzueta	LPI N°20124
Denominación:			
Pavimentación de una explanada en el Puerto de Paysandú			

Planta Desagües  
ESCALA 1:500

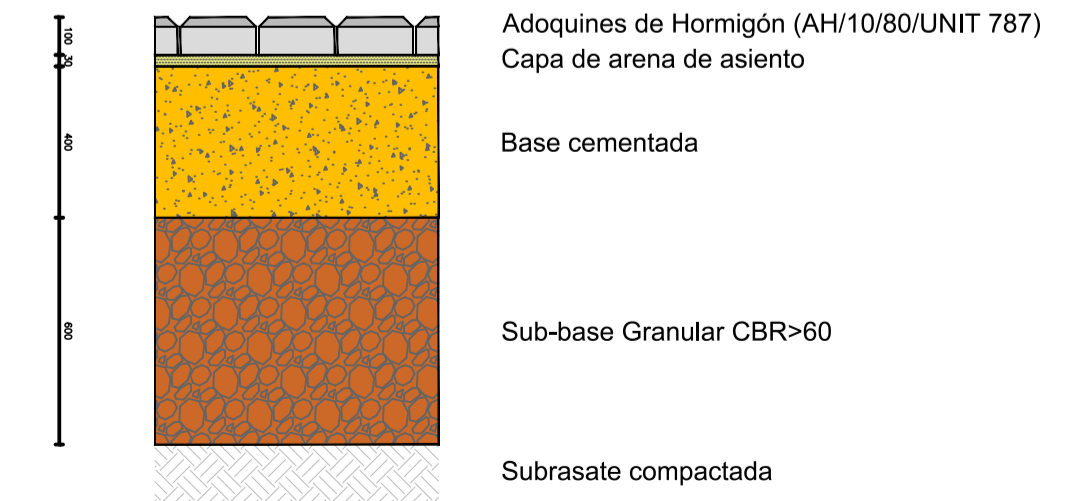

DETALLE  
Perfil del Adoquinado  
ESCALA 1:500



PAVIMENTACIÓN EXPLANADA PUERTO PAYSANDÚ  
OBRA CIVIL

Localidad: Paysandú	Proyectista: Arq. Adrián Borges	Proyectista: Téc. Const. Carlos Varela	Fecha: 03/11/2020
Departamento: Paysandú	Dirección de Obra:	Dirección de Obra:	Escala: 1/500
			N° de Plano: 1